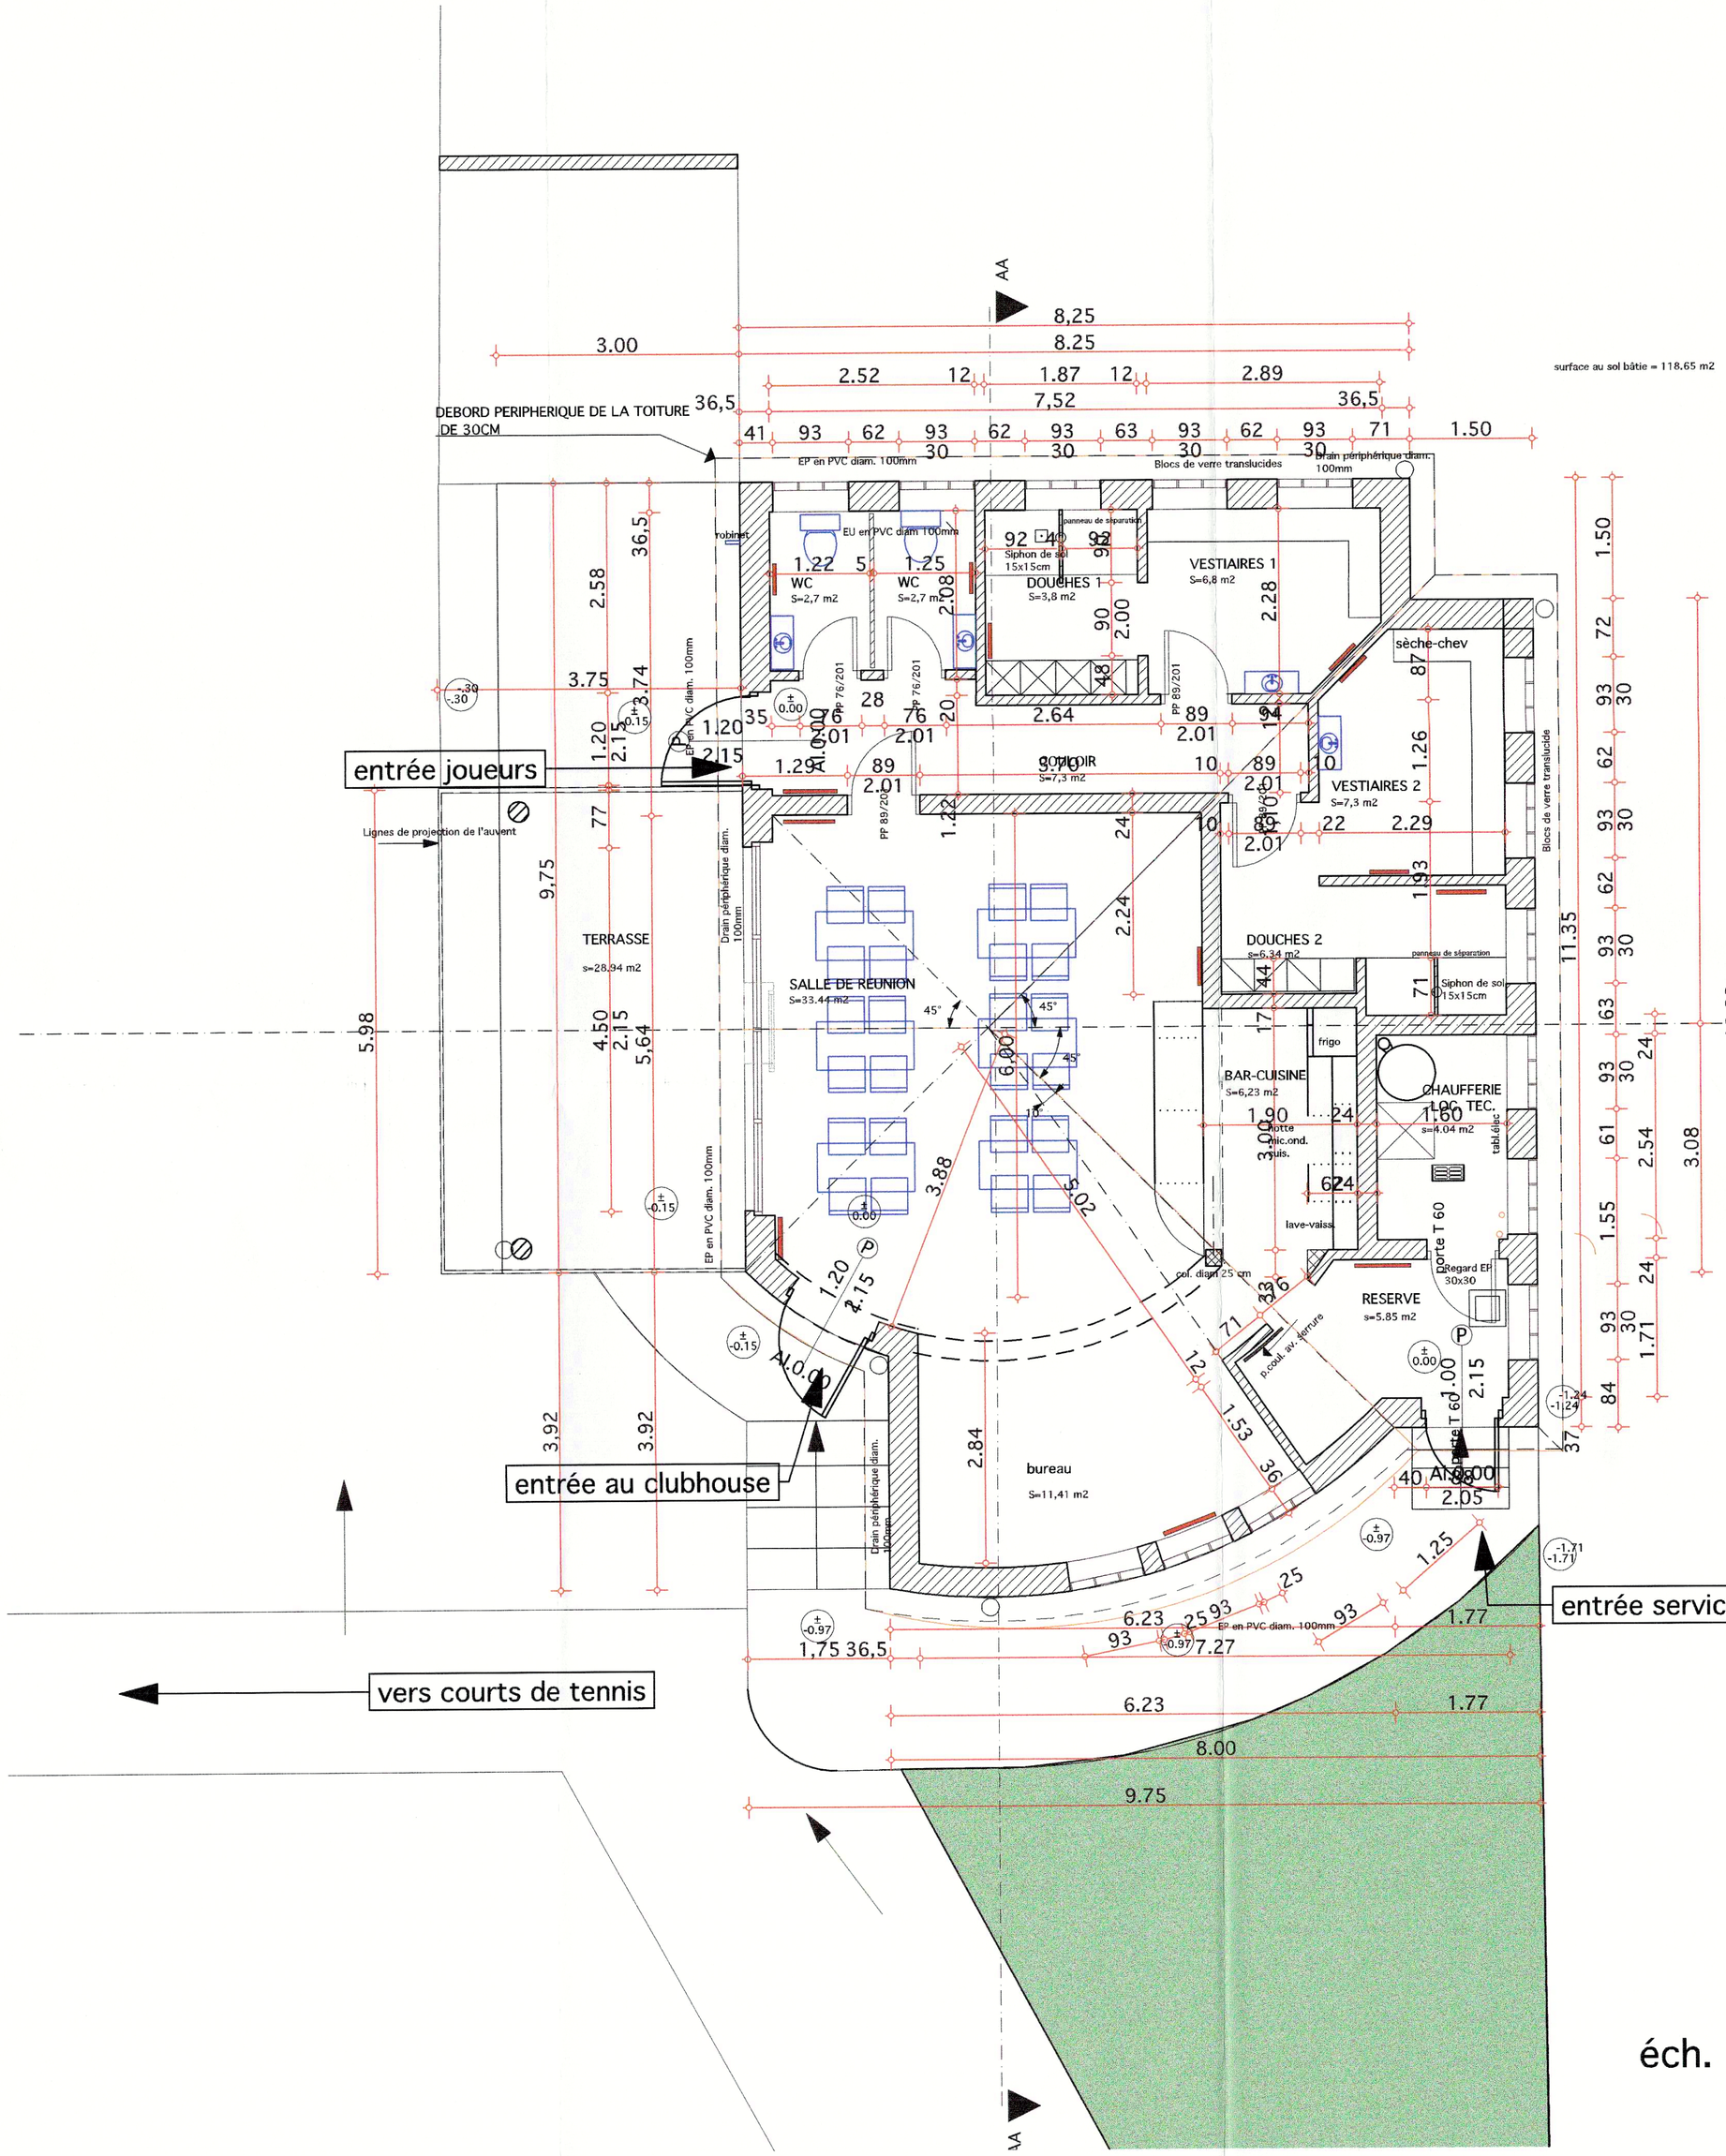

éch. 1/50

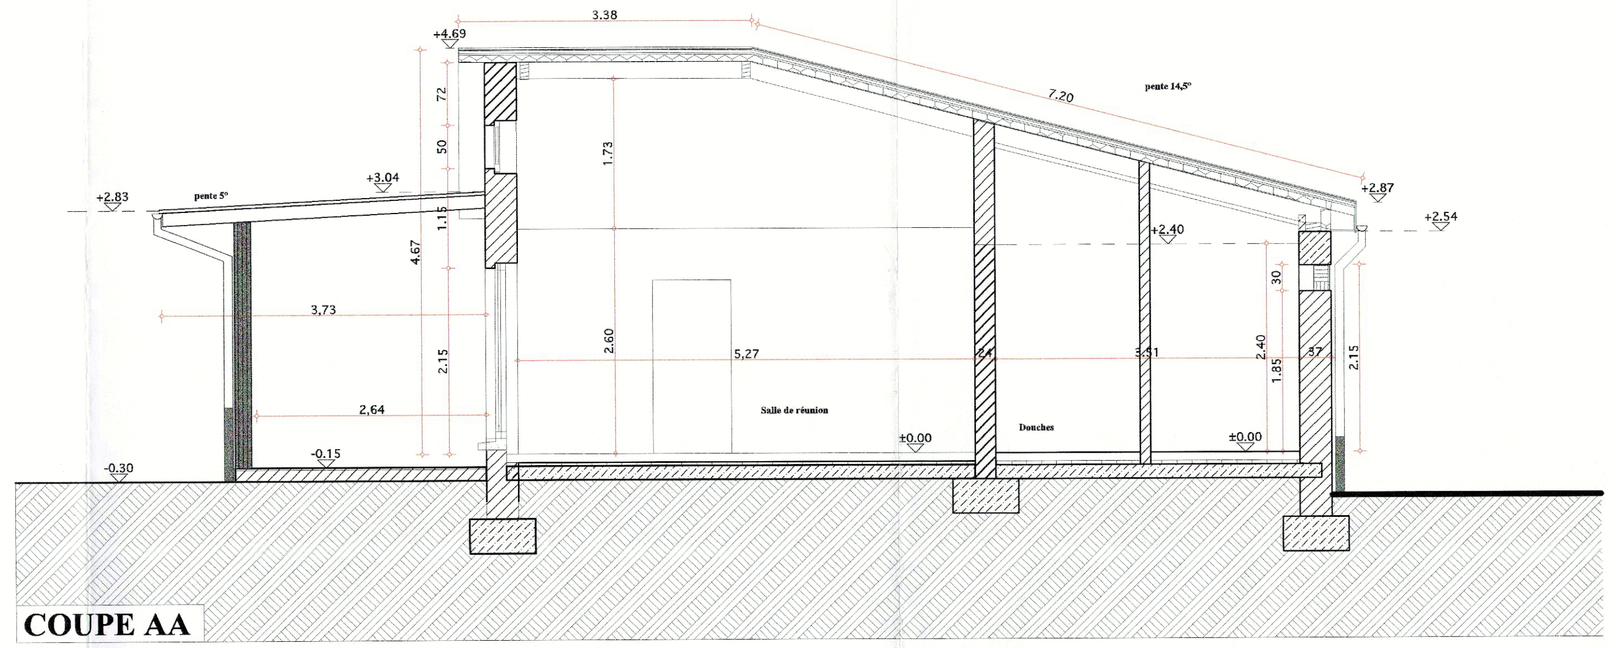

éch. 1/50

TEL QUE CONSTRUIT.

ENTRÉ LE
- 9 JUIL. 1999
Commune de Schuttrange

INDICE	DATE	MODIFICATIONS
E	06/01/99	mise à jour / inst. élec.
D	11/06/98	modification implantation svt indication Serv. Techn. Schuttrange
C	11/05/98	implantation définitive sur base du relevé topo. GEHL JACOBY et Associés
B	27/03/98	mise à jour coupe, façades, fenêtres

TOUTES LES MESURES SONT A VERIFIER PAR L'ENTREPRENEUR

PROJET CONSTRUCTION D'UN NOUVEAU CLUBHOUSE DE TENNIS	SITUATION COURTS DE TENNIS DU TCS A MUNSBACH
MAITRE DE L'OUVRAGE COMMUNE DE SCHUTTRANGE	DATE 12/12/97
OBJET PLAN ET COUPE	ECHELLE 1/50

DESSIN	MAITRE DE L'OUVRAGE	ARCH.	PLAN N°
dM/rB			TCS 97502- 02 E

ROB BECKER
bureau d'architecture et d'urbanisme
22, bd de la Foire L-1528 Luxembourg
tél 45 95 47 - fax 45 95 48